


ERDGESCHOSS M 1:50

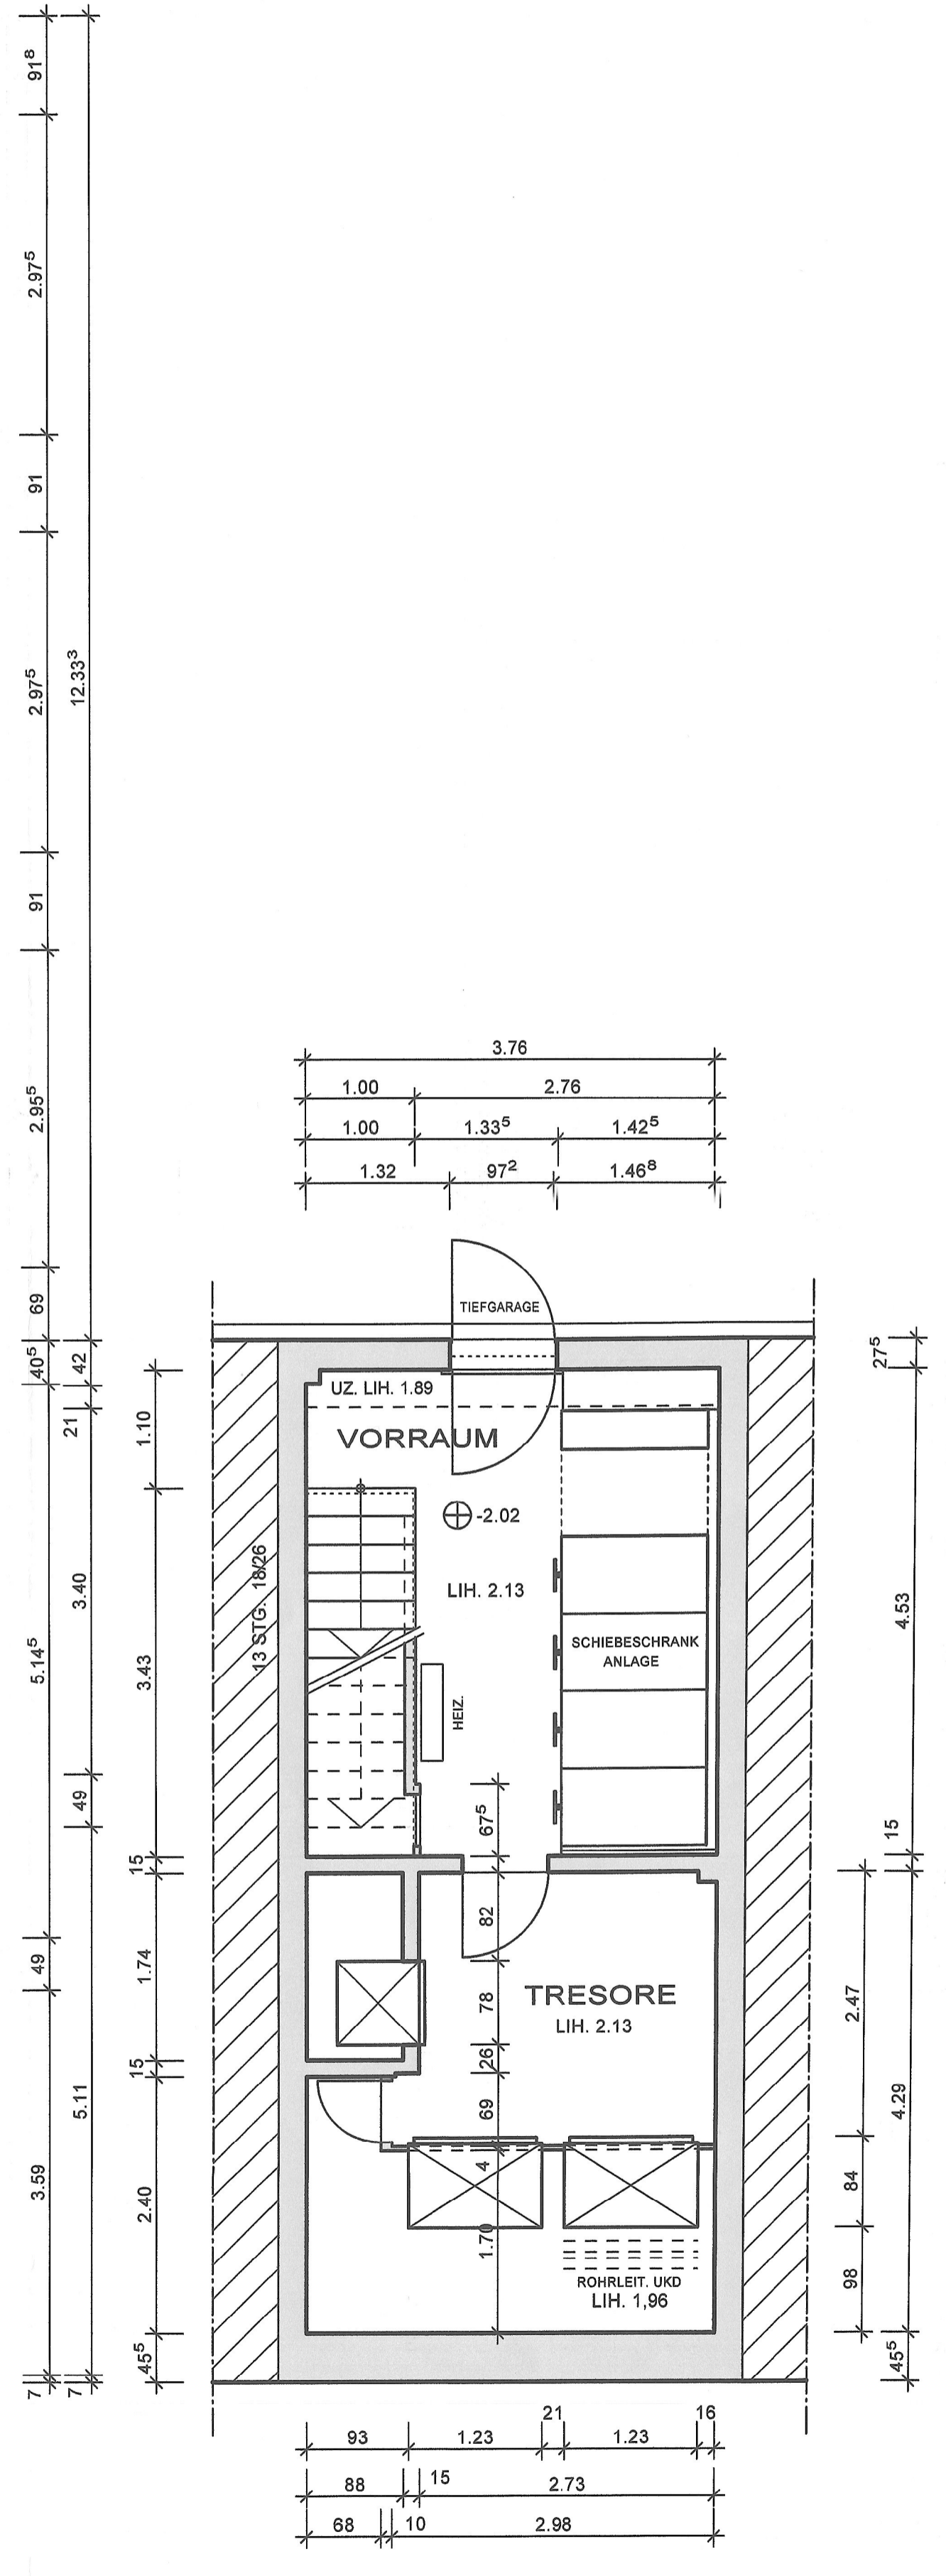

KELLERGESCHOSS 1:50

SÄMTLICHE MASSE SIND AN DER BAUSTELLE VOM AUSFÜHRENDEN VERANTWÖRTLICHEN ZU PRÜFEN. UNSTIMMIGKEITEN SIND UNVERZGL. DEM BAUHERRN BZW. DEM ARCHITECTEN VOR INBETRIEBNAHME DER ARBEIT ZU MELDEN!  
ALLE ANGABEN ZU BRÜSTUNGSHÖHEN UND TÜRÖFFNUNGEN VERSTEHEN SICH AB OBERKANTE FERTIGFUSSBODEN (OK FF)!

**BESTANDSPLAN**

BAUHERR:  
**VOLKS- & RAIFFEISENBANK SAARPFALZ EG**  
TALSTRASSE 39 - 66424 HOMBURG

GEBÄUDETEIL:  
EHEMALIGE GESCHÄFTSRÄUME DER VOLKS- & RAIFFEISENBANK SAARPFALZ EG  
TALSTRASSE 42 - 66424 HOMBURG

GRUNDRISSSE  
**ERDGESCHOSS M 1:50**  
**KELLERGESCHOSS M 1:50**

DIPL. ING. SASCHA ZIMMER  
BERATENDER INGENIEUR-IKS  
TALSTRASSE 36, 66424 HOMBURG  
AULENSTRASSE 112, 80469 MÜNCHEN  
E-MAIL: SASCHA.ZIMMER@DACHEN-ZIMMER.DE  
TEL 08841/93492-0 FAX 08841/93492-22

MASSTAB	GEZ.	DATUM	NAMEN	PLAN-NR.
1:50	GEZ.	08.08.2016	KORZ	0057-B-1
BLATT GR.	0,35m²	GEPR.	08.08.2016	